Arrondissement Antwerpen

Gemeente
BRASSCHAET

Opening der Zegersdreef
tusschen het Eeuwfeestplein en de Leege Caertsche Baan

Ondersteund door de Bestendige Deputatie des Provincieraads van Antwerpen, in zitting van 19 OCT. 1937
Bij verordening : DE DEPUTATIE,
De Griffier der Provincie,

LEGENDE :

——	Perceelscheidingen
•---•---•	Levende hagen
—×—×—	Prikkeldraadafsluitingen
▨	Gebouwen
· ·	Rooilijn bij K. B. van .... vastgesteld
🟥	Voorgestelde grenslijn
🟩	Voorgestelde bouwlijn
🟨	Bij het openbaar domein in te lijven
🟩	Strook aan de dienstbaarheid van "NIET BOUWEN„ onderworpen
----	Hulplijnen

Vastgesteld door den Gemeenteraad van Brasschaet in zitting van 6 - AUG 1931 en 21 DEC. 1936

Bij Bevel : De Secretaris,

De Burgemeester,

Het College van Burgemeester en Schepenen der Gemeente Brasschaet verklaart dat het tegenwoordig ontwerp is neergelegd ter gemeentehuize van 16 MEI 1931 tot 2 - JUN 1931 en 1 - DEC. 1936

BRASSCHAET, den 2 - JUN 1931

BRASSCHAET

Op Bevel :
De Secretaris,

De Burgemeester

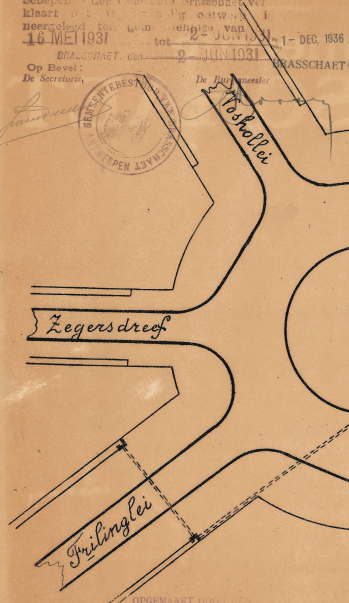
Vosshollei
Zegersdreef
Frilinglei

OPGEMAAKT DOOR DEN
ONDERGETEEKENDE
GEZWOREN LANDMETER
ANTWERPEN 1 April 1931

SCHAAL 1:500

16 DEC. 1936
16 DEC. 1936

S^ie F

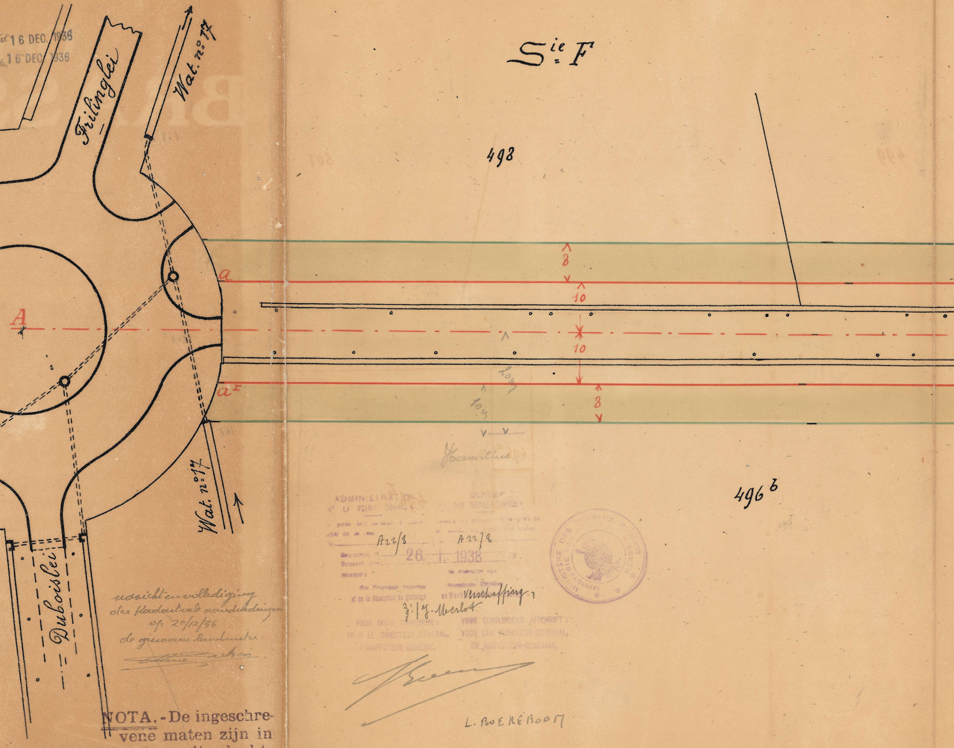

Frilinglei
Wat. n° 17
498
a
8
10
A
10
10 m
a¹
8
10,5
Wat. n° 17
Duboislei
496 b

nazicht en vervollediging
der kadastrale aanduidingen
op 20/12/36
de gezworen landmeter

NOTA. - De ingeschrevene maten zijn in meters uitgedrukt.

Hamilius

ADMINISTRATION DE LA VOIRIE

A22/8 A22/8

26. I. 1938

et de la Résorption du Chômage en Werkverschaffing,

g./J. Merlot

POUR COPIE CONFORME,
POUR LE DIRECTEUR GÉNÉRAL,
L'INSPECTEUR GÉNÉRAL,

VOOR EENSLUIDEND AFSCHRIFT,
VOOR DEN DIRECTEUR-GENERAAL,
DE INSPECTEUR-GENERAAL,

MINISTÈRE DES TRAVAUX PUBLICS
MINISTERIE VAN OPENBARE WERKEN

L. BOEREBOOM

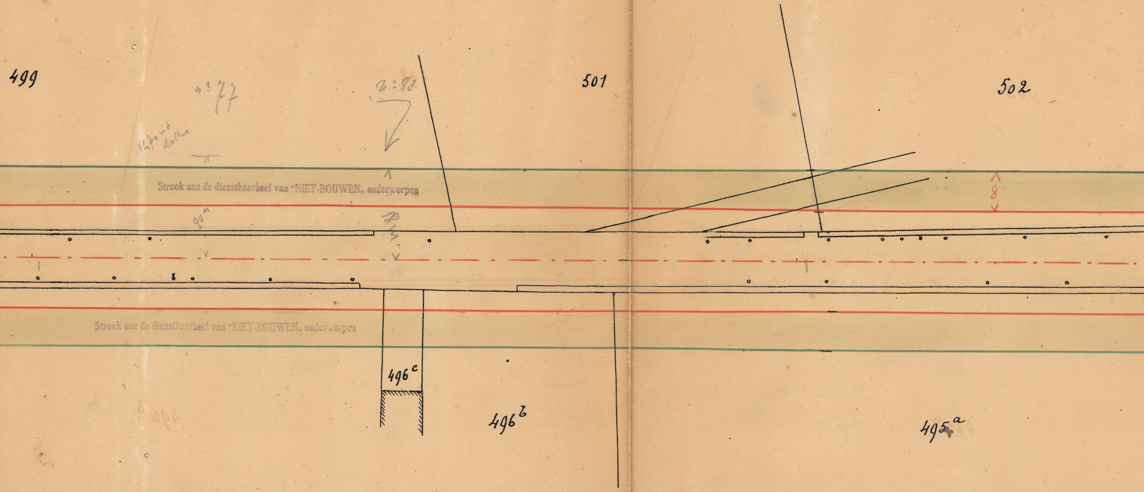
499
n° 77
n° 83
501
502
Strook aan de dienstbaarheid van "NIET-BOUWEN„ onderworpen
90m
18m
8
Strook aan de dienstbaarheid van "NIET-BOUWEN„ onderworpen
496c
496b
495a

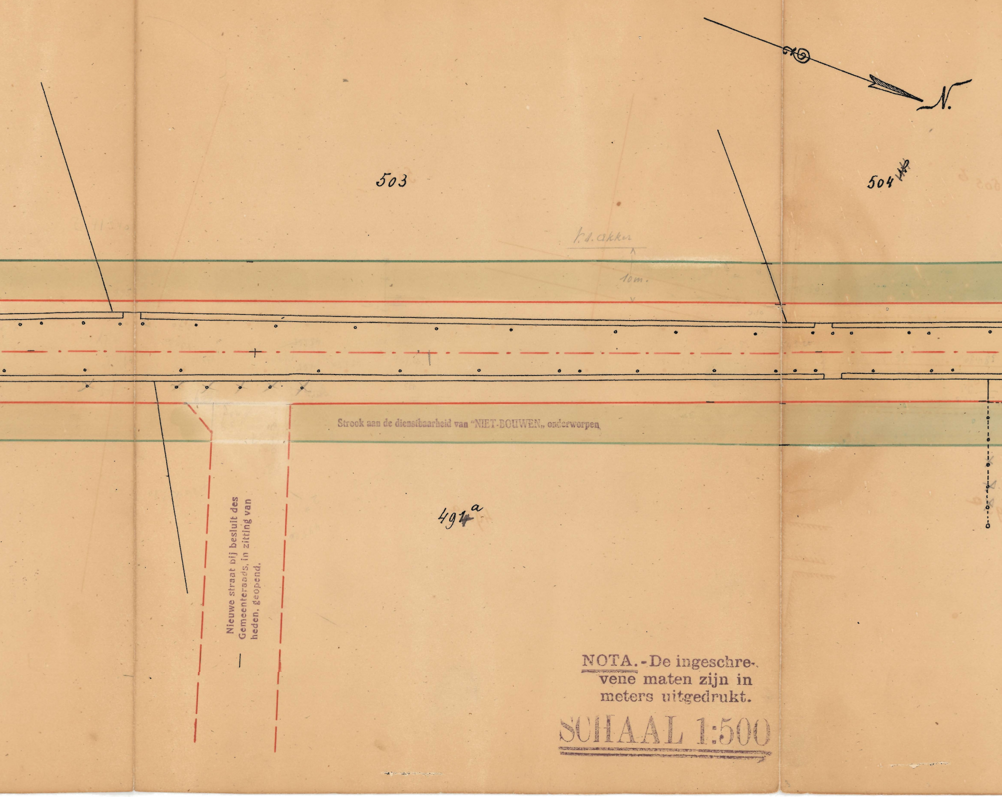
N.
503
504
l.s. akker
10m.
Strook aan de dienstbaarheid van "NIET-BOUWEN" onderworpen
497a
Nieuwe straat bij besluit des Gemeenteraads, in zitting van heden, geopend.

NOTA.-De ingeschreven maten zijn in meters uitgedrukt.

SCHAAL 1:500

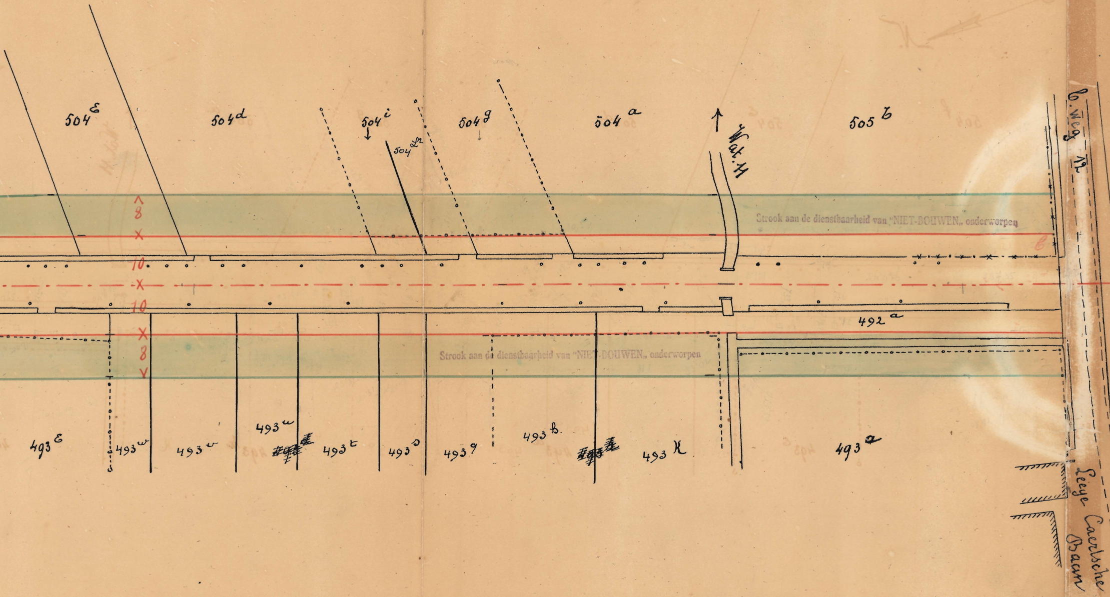

504 e
504 d
504 i
504 L2
504 g
504 a
505 b
Wat. 14
Strook aan de dienstbaarheid van "NIET-BOUWEN„ onderworpen
8
10
10
8
492 a
Strook aan de dienstbaarheid van "NIET-BOUWEN„ onderworpen
493 e
493 w
493 v
493 u
493 t
493 s
493 q
493 b.
493 k
493 a
b. Weg 12
Leege Caerlsche Baan

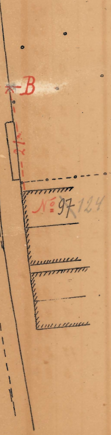

INLIJVINGEN BIJ HET OPENBAAR DOMEIN

Volg-nummer	CADASTRALE INLICHTINGEN							OPPERVLAKTE der ONTEIGENING		
	Wijk	N°	Naam en woonplaats der eigenaars	AARD v/h PERCEEL	OPPERVLAKTE v/h GEHEEL PERCEEL					
					Ha	A.	Ca	Ha	A.	Ca
~~151~~	~~F~~	~~491^{e}~~	~~Kerstens-Cloots, Egide t/p.~~	~~tuin~~	~~-~~	~~16~~	~~30~~	~~-~~	~~1~~	~~32~~
152	”	492	Schell, Catherine t/p	id.	-	5	00	-	3	02
153	”	493^{k}	idem	tuin	-	17	60	-	1	27
154	”	493^{b}	Kempenaers, Guill. Borgerhout	id	-	14	00	-	-	94
~~155~~	~~”~~	~~493^{d}~~	~~Wolf, Jan Merxem~~	~~bouwland~~	~~-~~	~~52~~	~~40~~	~~-~~	~~3~~	~~53~~
~~156~~	~~”~~	~~493^{e}~~	~~Vaes, Henri Antwerpen~~	~~id.~~	~~-~~	~~17~~	~~35~~	~~-~~	~~1~~	~~18~~
157	”	494^{a}	Aernouts, Frans t/p	id.	1	05	50	-	7	59
158	”	495^{a}	Janssen, Hubert Woluwe St Lt	id.	-	88	70	-	6	07
159	”	496^{b}	Hensbergen, { 1) Joanna 2) Frans 3) Pierre t/p	id	1	68	00	-	1	73
160	”	496^{c}	idem	Huis	-	3	50	-	-	37
161	”	496^{b}	idem	bouwland	1	68	00	-	9	49
162	”	498	Mij "ANVERS-DONCK" t/p	id.		80	65	-	4	97
163	”	499	idem	weiland	-	45	00	-	5	26
164	”	501	idem	mastbosch	2	18	10	-	3	23
165	”	502	idem	bouwland	1	20	70	-	3	85
166	”	503	idem	id	1	98	70	-	6	16
167	”	504^{f}	Huijskens, Frans t/p	id.	-	96	00		2	74
168	”	504^{e}	idem	id.	-	32	00	-	-	98
169	”	504^{d}	idem	id.	-	63	50	-	1	75
170	”	504^{i}	Segers, Corneel Borgerbout	tuin	-	15	30	-	-	47
171	”	504^{a}	lit. Dauwen V. Huesvelden Antwerpen ~~Castelein, Marie Schooten~~	id.	-	7	80	-	-	45
172	”	504^{g}	De Neuter, Pélagie Borgerhout	id.	-	15	75	-	-	92
173	”	504^{a}	Levensverzekg Mij "ANTVERPIA" t/p	bouwland	-	47	00	-	1	46
174	”	506^{b}	Mij "ANVERS-DONCK" t/p	id.	-	7	80	-	3	10
175	”	497	idem	landweg	-	85	00	-	77	23
175bis	”	497	idem	id.	-	85	00	-	6	85
155^{1}	F	493^{g}	Wuyts-Van Aelst, Jaak Antw.							61
155^{2}	F	493^{s}	Delsaux							28
155^{3}	F	493^{t}	Delsaux-Uyt Jos							85
155^{4}	F	493^{u}	Wirts Herman Antw.			52	40			56
155^{5}	F	493^{v}	Durelle Maria ”							85
155^{6}	F	493^{w}	Cornelis E. ”							38
156	F	493^{e}	” ” ”			17	35		1	18